

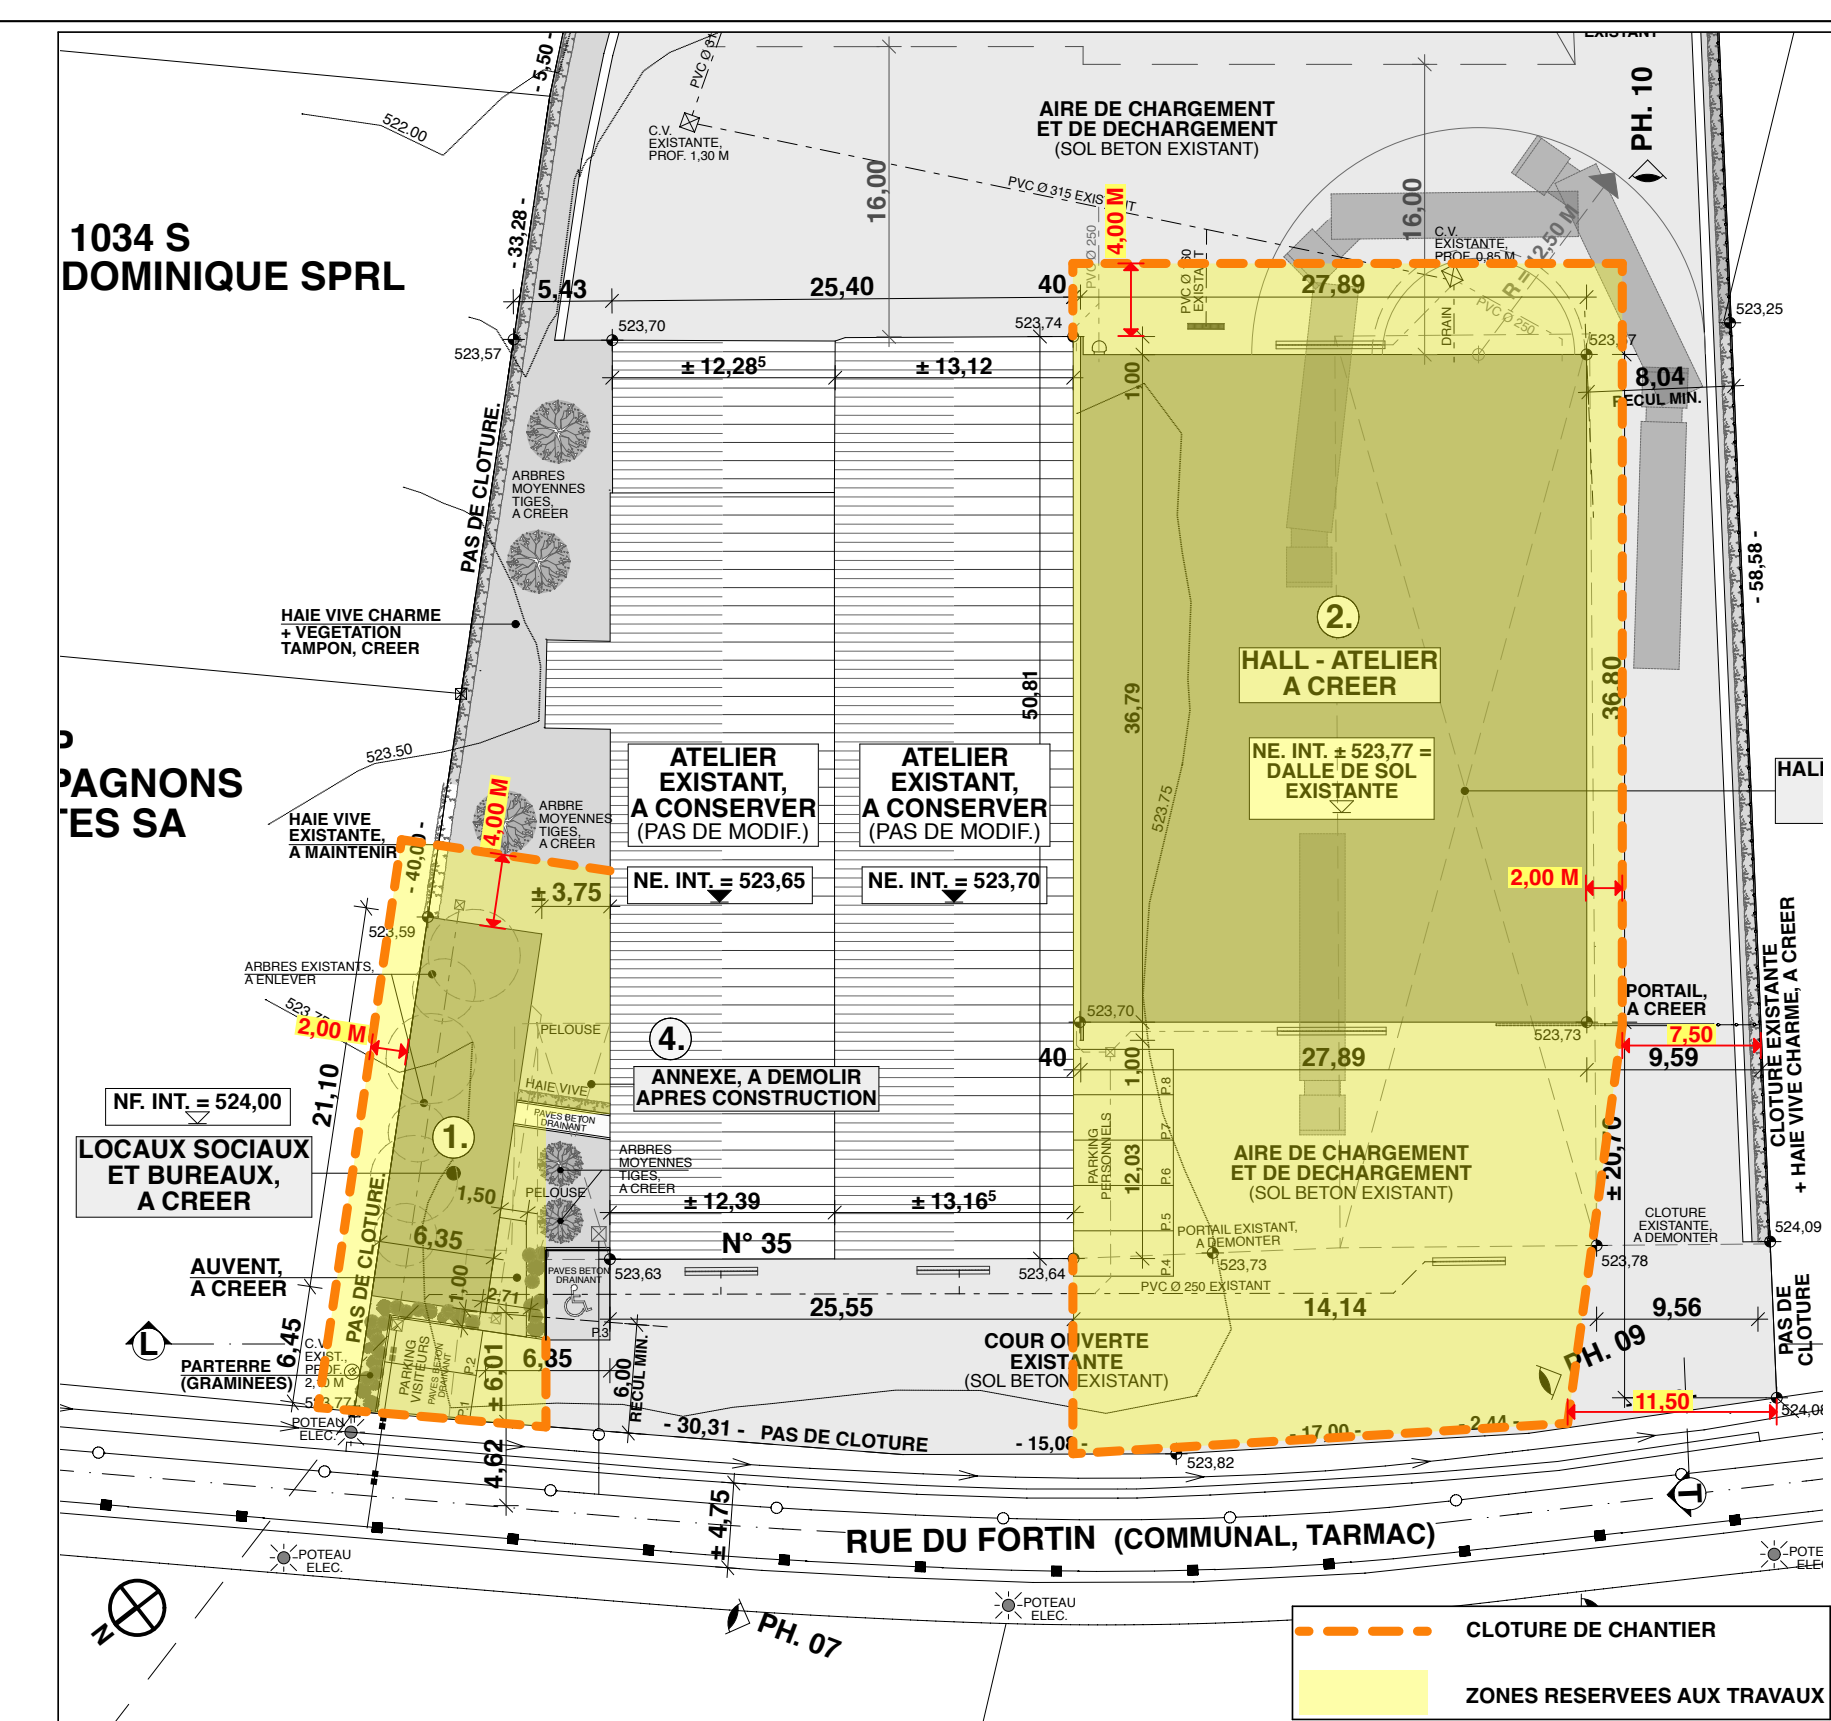


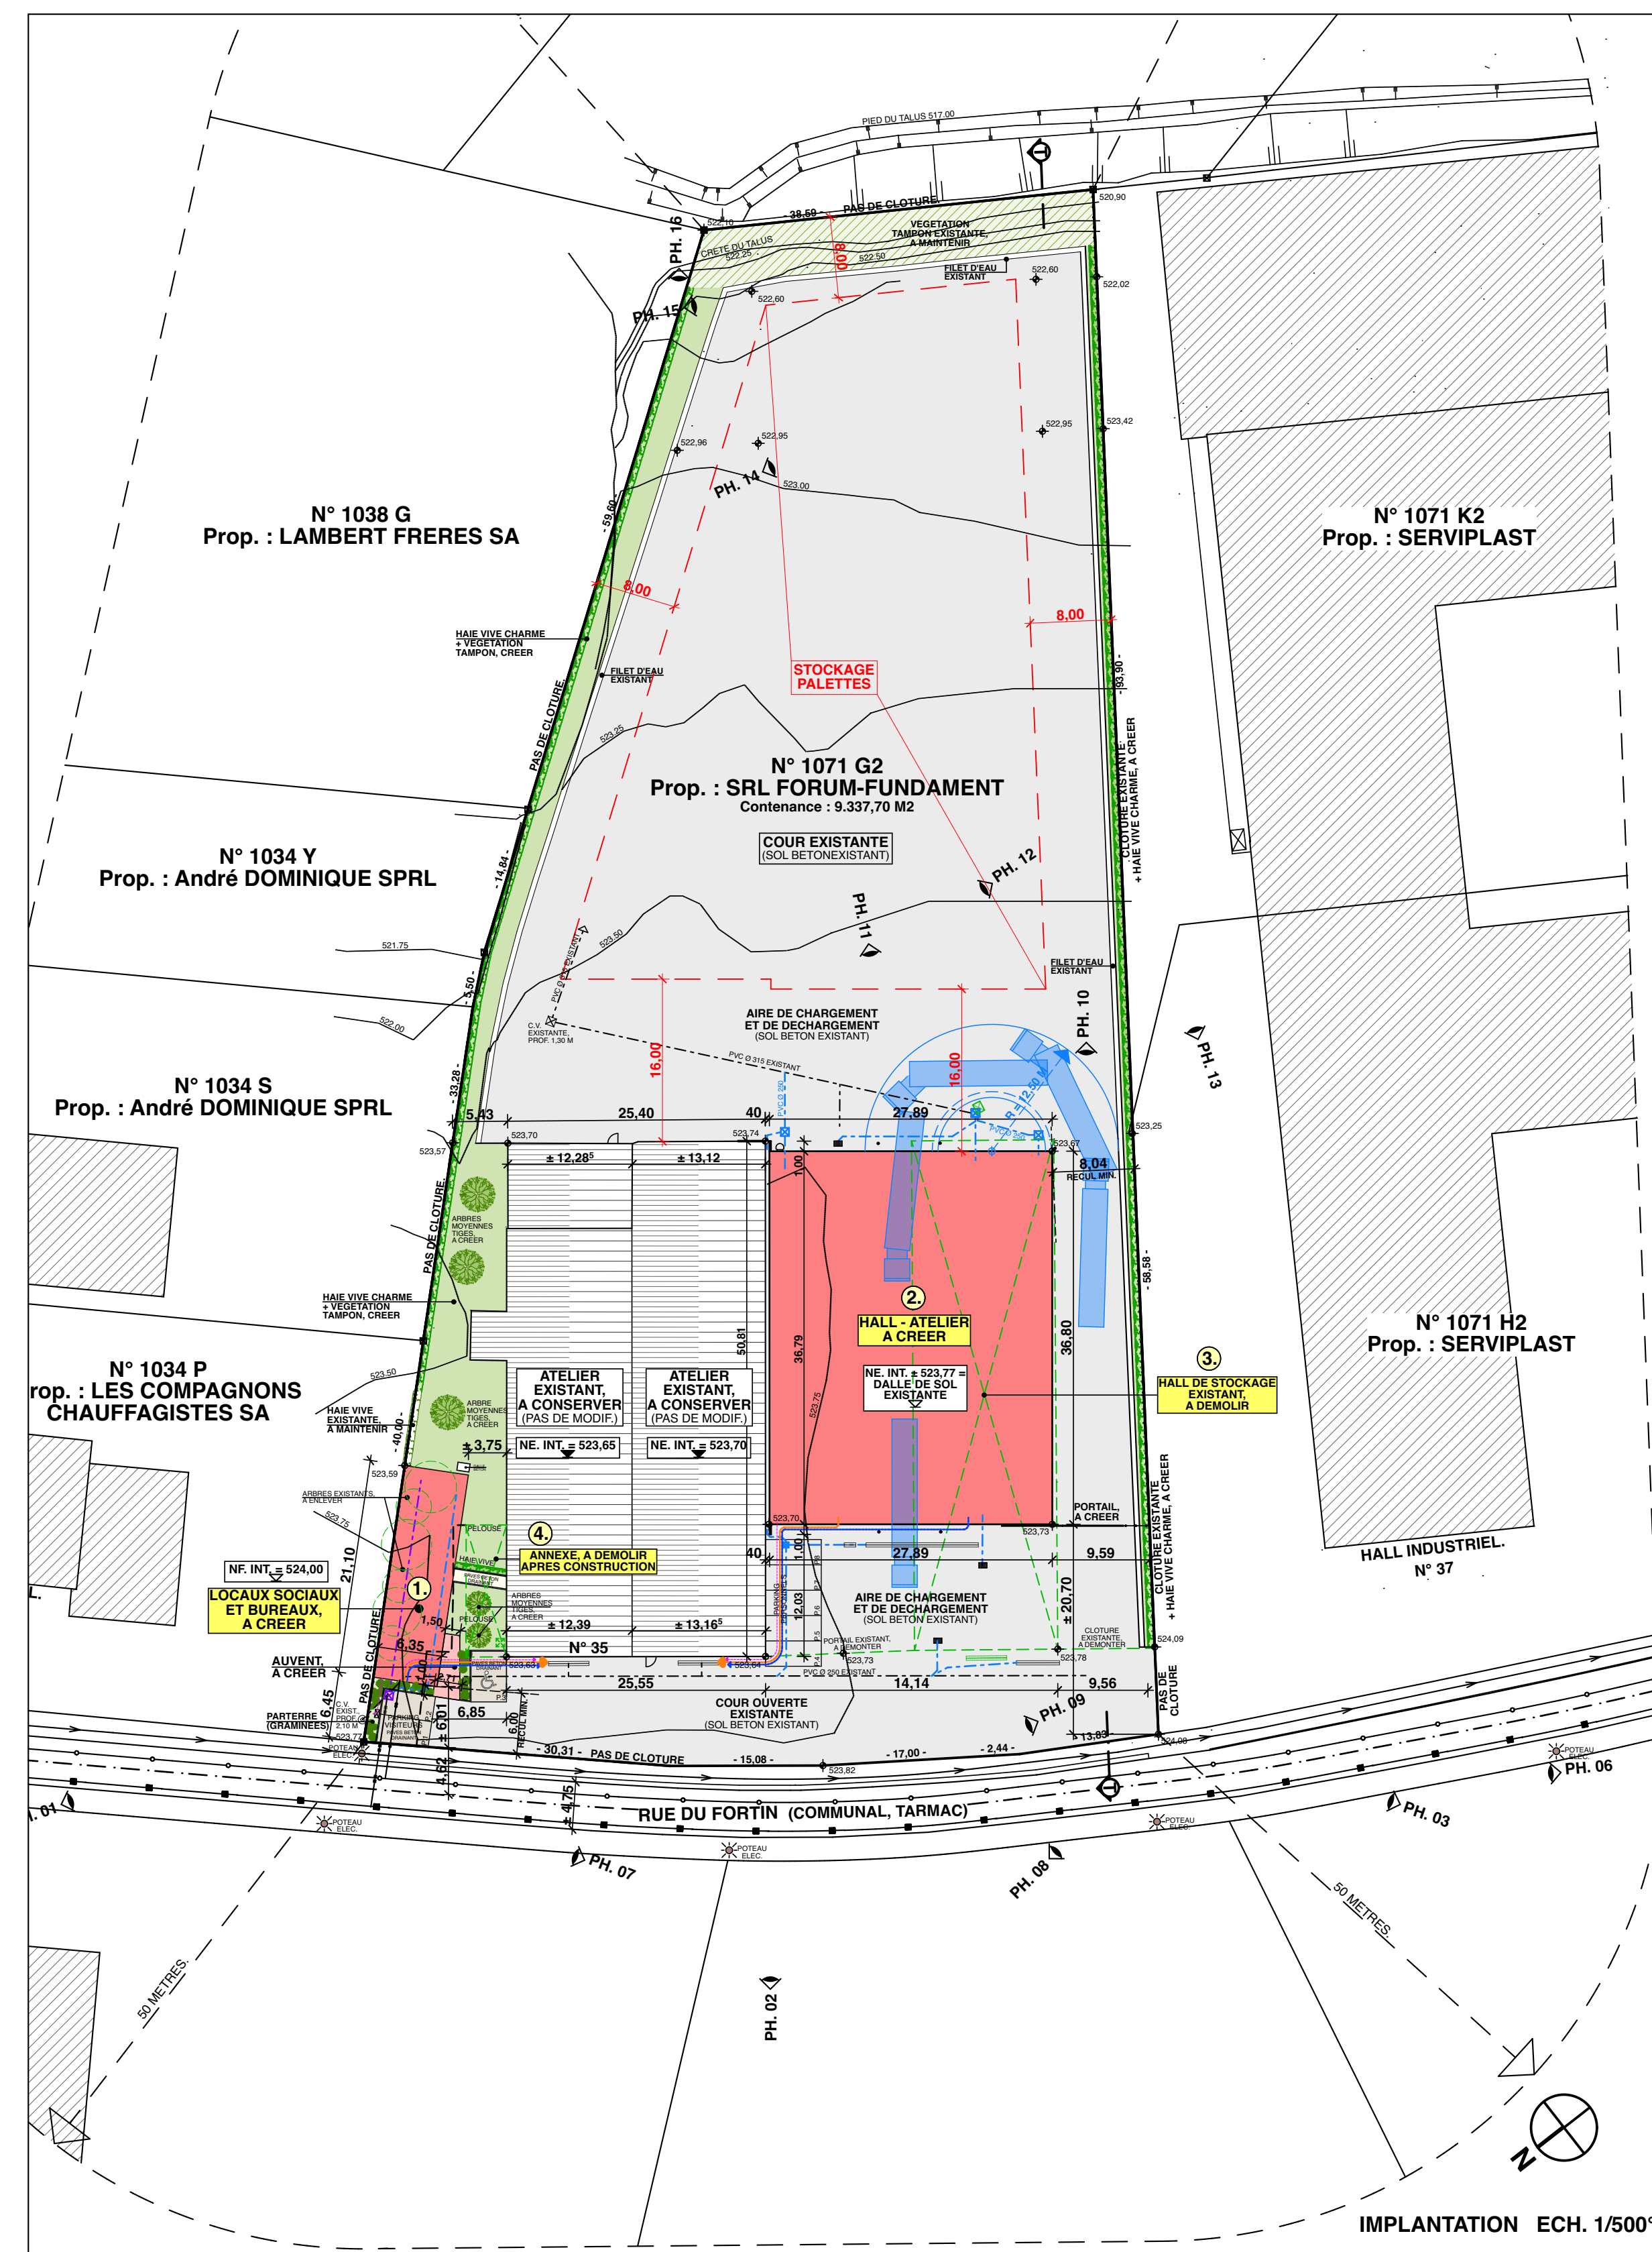

PLAN DE PRINCIPE - INSTALLATION DE CHANTIER

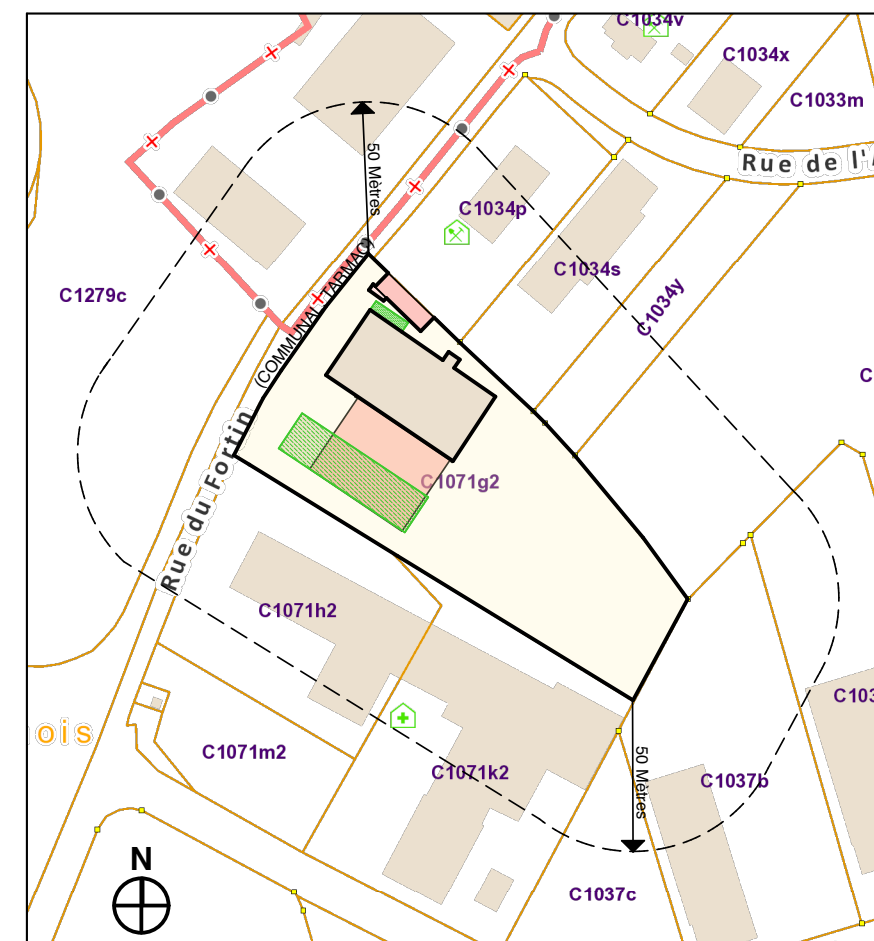

SITUATION. ECH. 1/2 500°

MAITRE DE L'OUVRAGE	
FORUM-FUNDAMENT SRL	
Truibroek, 56 3945 HAM	
Contact : filip.debecker@lebeck.be	
OBJET	
DEMOLITION D'UNE ANNEXE ET D'UN HALL DE STOCKAGE CONSTRUCTION DE BUREAUX ET D'UN HALL - ATELIER	
Z. I. Bastogne 1 - Rue du Fortin, 35 6600 BASTOGNE	
Réf. cadastrale : Bastogne 2 Div/Bastogne, Section C, N° 1071G1	
SIGNATURES	
le maître de l'ouvrage,	l'architecte,
PHASE	
AS-BUILT	N° DU PLAN
	7.002
REFERENCES	
Date	24.01.2025
Dossier	LEB.1168/MH22.001
Dessiné par	JG
Vérifié par	HM
CONTENU DU PLAN	
- SITUATION - IMPLANTATION - PLAN DE PRINCIPE - INSTALLATION DE CHANTIER	
ECHELLE	
1/2 500° 1/500°	
a. b. c. d. e.	
Ind.	Date
Modification	
Dessiné par	
Vérifié par	
Hubert MUSTY Architecte SRL	
Rue Floréal, 16 6700 ARLON	
MUSTY ARCHITECTURES	
Société civile professionnelle d'architecte Architecte responsable du projet : H. MUSTY architecte	
T. 063.22 35 14 info@musty.eu www.musty.eu	